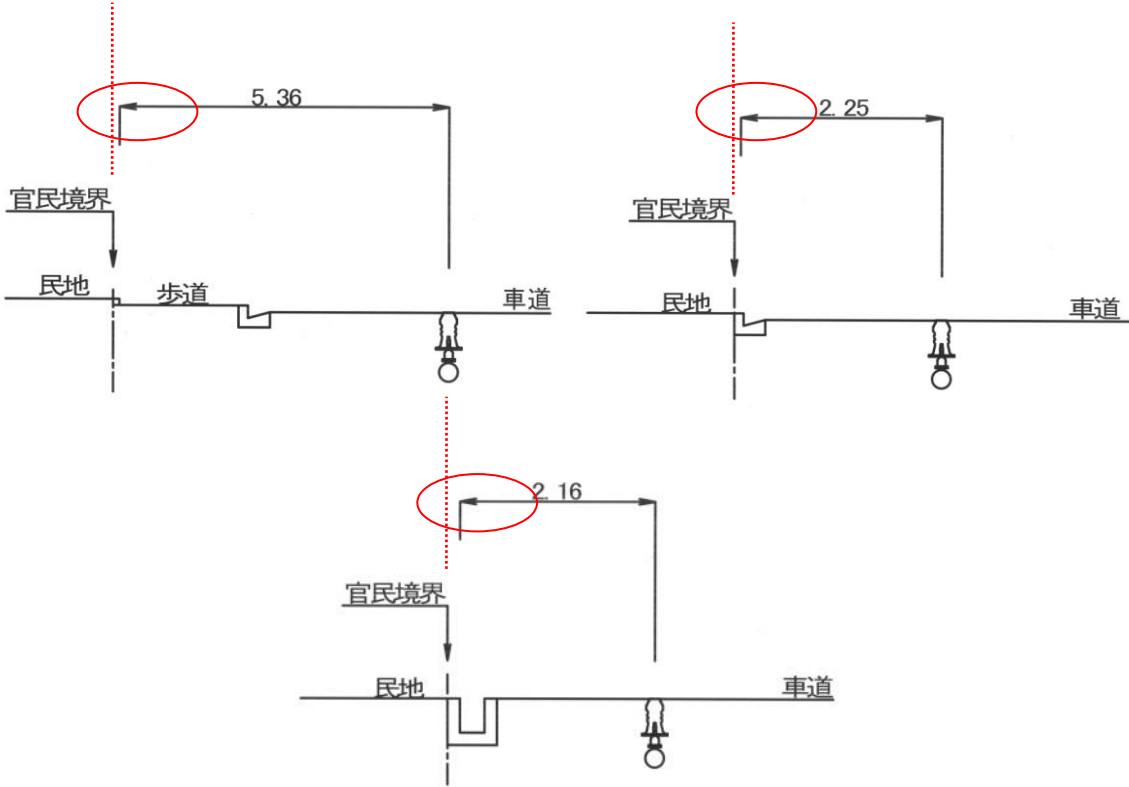
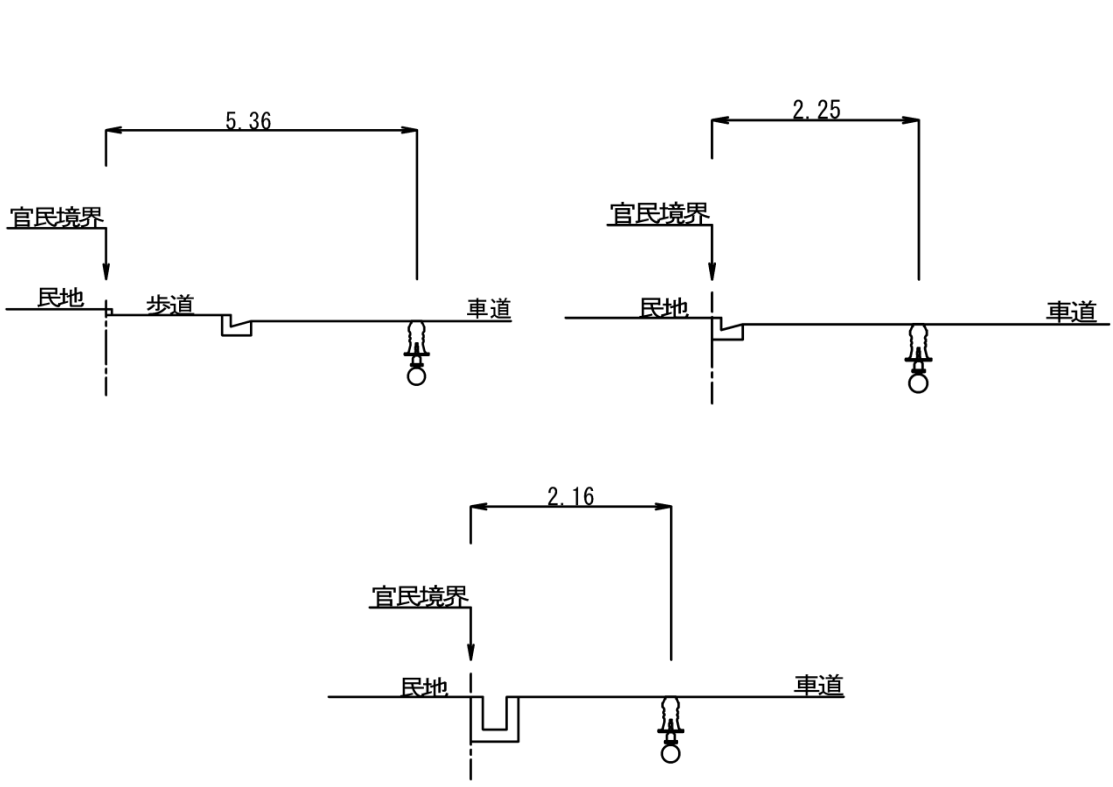


工事完成図作成要領新旧対照表

現行	見直し	修正内容
 <p>図-1 現地実測例</p>	 <p>図-1 現地実測例</p>	<p>測定方法の明確化</p> <p>寸法線と官民境界線の整合性</p> <p>交差点外、交差点内修正なし</p>

工事完成図作成要領新旧対照表

現行	見直し	修正内容
<p>断面図(2) S=1/100 参考資料：工事完成図作成例</p> <p>管理番号 0000000          図面種類 断面図          工事種別 下水道施設整備工事          工事名 〇〇〇〇〇〇地区下水道整備工事          図面番号 〇〇〇〇〇〇 図幅 1/100 頁数 1          1:1 縮尺 縦向き A1          〇〇〇〇〇 〇 〇 〇 〇 〇 〇          広島市建設局 建設部 〇〇〇〇〇〇〇</p>	<p>断面図(2) S=1/100 参考資料：工事完成図作成例</p> <p>管理番号 0000000          図面種類 断面図          工事種別 下水道施設整備工事          工事名 〇〇〇〇〇〇地区下水道整備工事          図面番号 〇〇〇〇〇〇 図幅 1/100 頁数 1          1:1 縮尺 縦向き A1          〇〇〇〇〇 〇 〇 〇 〇 〇 〇          広島市建設局 建設部 〇〇〇〇〇〇〇</p>	<p>断面図(2) 撤去管の位置 (占用位置、土被り)の追記</p>
<p>弁栓類位置寸法図・許可図 S=1/1000 参考資料：工事完成図作成例</p> <p>管理番号 0000000          図面種類 位置寸法図          工事種別 下水道施設整備工事          工事名 〇〇〇〇〇〇地区下水道整備工事          図面番号 〇〇〇〇〇〇 図幅 1/1000 頁数 1          1:1 縮尺 縦向き A1          〇〇〇〇〇 〇 〇 〇 〇 〇 〇          広島市建設局 建設部 〇〇〇〇〇〇〇</p> <p>④ 道路占用許可番号(市道) [広島市指令道占 西維 第20070号] 平成25年10月3日          ⑤ 河川占用許可番号(砂防河川八幡川) [広島指令 西建 第3032号] 平成25年8月23日</p>	<p>弁栓類位置寸法図・許可図 S=1/1000 参考資料：工事完成図作成例</p> <p>管理番号 0000000          図面種類 位置寸法図          工事種別 下水道施設整備工事          工事名 〇〇〇〇〇〇地区下水道整備工事          図面番号 〇〇〇〇〇〇 図幅 1/1000 頁数 1          1:1 縮尺 縦向き A1          〇〇〇〇〇 〇 〇 〇 〇 〇 〇          広島市建設局 建設部 〇〇〇〇〇〇〇</p> <p>④ 道路占用許可番号(市道) [広島市指令道占 西維 第20070号] 平成25年10月3日          ⑤ 河川占用許可番号(砂防河川八幡川) [広島指令 西建 第3032号] 平成25年8月23日</p>	<p>弁栓類位置寸法図・許可図 消火栓の「回転方向」「回転数」誤記載表示の削除</p>