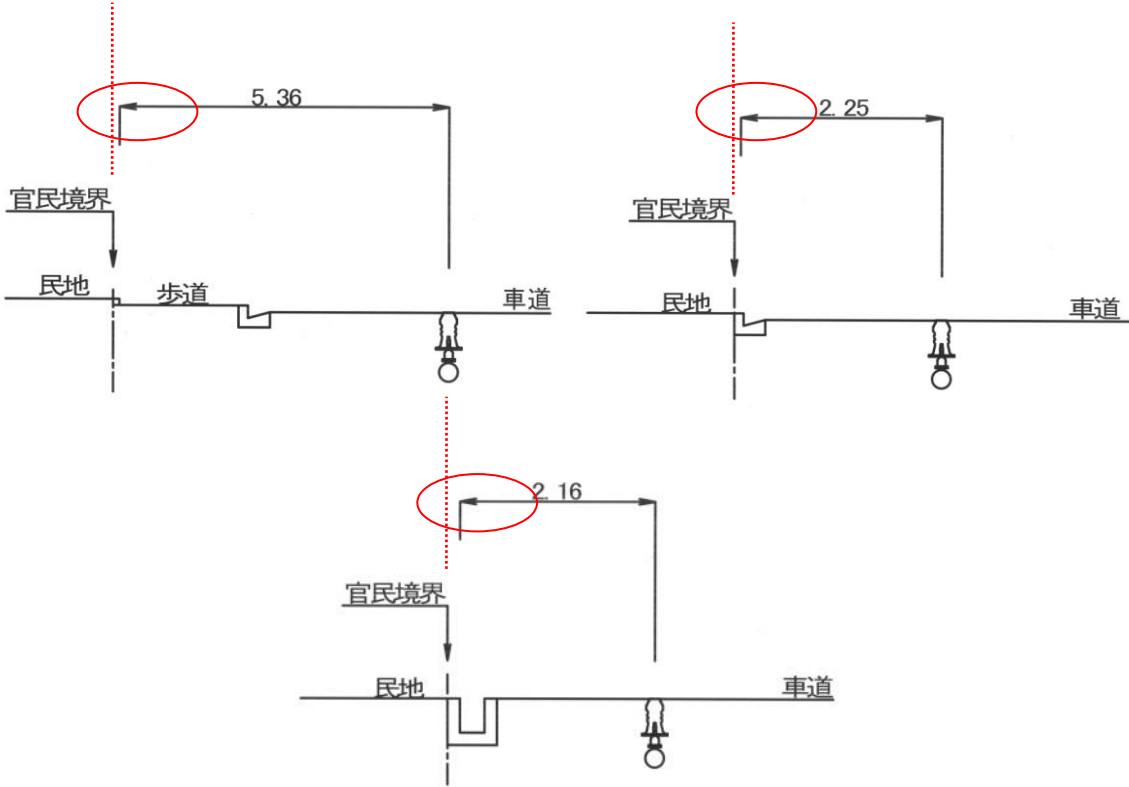
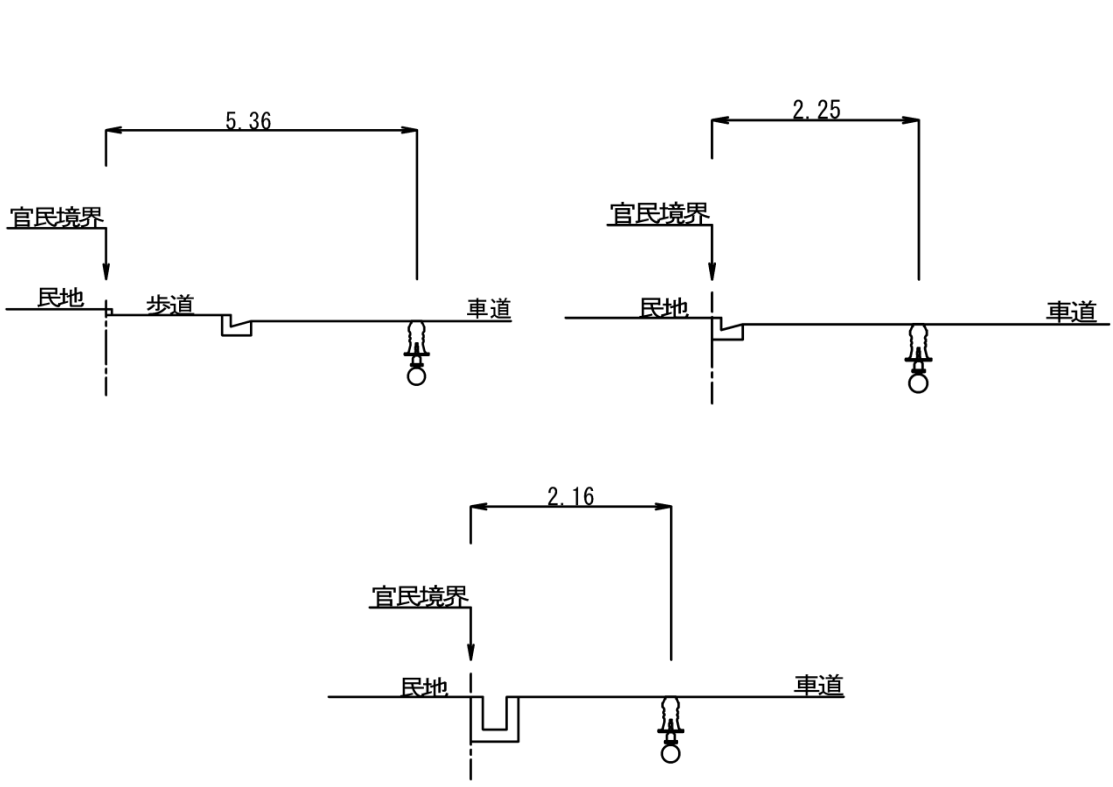


工事完成図作成要領新旧対照表

現行	見直し	修正内容
 <p>図-1 現地実測例</p>	 <p>図-1 現地実測例</p>	<p>測定方法の明確化</p> <p>寸法線と官民境界線の整合性</p> <p>交差点外、交差点内修正なし</p>

工事完成図作成要領新旧対照表

現行	見直し	修正内容
<p>断面図(2) S=1/100</p> <p>参考資料：工事完成図作成例</p>	<p>断面図(2) S=1/100</p> <p>参考資料：工事完成図作成例</p>	<p>断面図(2) 撤去管の位置 (占用位置、土被り)の追記</p>
<p>弁栓類位置寸法図・許可図 S=1/1000</p> <p>参考資料：工事完成図作成例</p>	<p>弁栓類位置寸法図・許可図 S=1/1000</p> <p>参考資料：工事完成図作成例</p>	<p>弁栓類位置寸法図・許可図 消火栓の「回転方向」「回転数」誤記載表示の削除</p>